
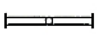






 



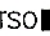



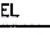




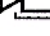
 

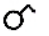
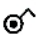
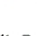




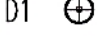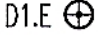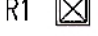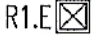

OPRAWY OŚWIETLENIOWE

- A1  Oprawa PO2 236 PC 2/T8 36W IP65
- A1.E  Oprawa PO2 236 PC AW 2/T8 36W IP65
- EW1  Oprawa CS976 8SA3N 1/8W IP65
- EW2  Oprawa 967 8SA3N 1/8W IP65
- D1  Oprawa D119 1x18W Downlight
- D1.E  Oprawa D119 1x18W Downlight z modułem awaryjnym 2h
- R1  Oprawa DK218.X 2x18W
- R1.E  Oprawa DK218.X 2x18W z modułem awaryjnym 2h
- N  Reflektor asymetryczny PD.70 N/H-A

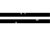INSTALACJE ELEKTRYCZNE

-  POŻAROWY WYŁĄCZNIK PRĄDU
-  ROZDZIELNICE W KONTRAKCIE ROBÓT ELEKTRYCZNYCH
-  ROZDZIELNICE W KONTRAKCIE ROBÓT MECHANICZNYCH
- TSO  TABLICA STEROWANIA OŚWIETLENIEM
- Z22  ZŁĄCZE KABLOWE, Z COKOŁEM. PROD. JEAN MULLER
- TL1  TABLICE LICZNIKOWE, TL1 I TL2
-  PRZEWÓD GRZEJNY, Z PUSZKĄ PRZYŁĄCZENIOWĄ ZASILAJĄCĄ, GDZIE:
PP_04 - NR PUSZKI
TA-0A/32 - OZNACZENIE ROZDZIELNICY ZASILAJĄCEJ I NR OBWODU
-  KORYTO ELEKTRYCZNE KABLOWE, SZER. WG OPISU NA PLANIE
-  KORYTO POŻAROWE ELEKTRYCZNE KABLOWE SZER. WG OPISU NA PLANIE
-  KORYTO TELETECHNICZNE KABLOWE, SZER. WG OPISU NA PLANIE
-  KANAŁ KABLOWY DLP 130x50, DWUDZIELNY PROD. LEGRAND
-  PODEJŚCIE ZASILANIA DO WPUSTU DACHOWEGO WD_03 Z ROZDZ. TA-2A, OBW. NR 31
-  GRZEJNIK ELEKTRYCZNY VPS 1020 KET ZASIL. 230V, 2,0 kW, PROD. ELEKTRA
-  KAMERA, ZASILANIE 230 V~, Z OBWODU WG OPISU NA PLANIE
-  ZASILANIE PARKOMETRU, 230V~ Z OBWODU WG OPISU NA PLANIE

-  WYŁĄCZNIK 1-BIEG. 10A, 250V P/T Z KLAWISZEM PODŚWIETLANYM Z SYMBOLEM ŚWIATŁA. KOMPLET- KLAWISZ, RAMKA, PUSZKA WYTWÓRCA - LEGRAND SERIA MOSAIC
-  WYŁĄCZNIK 1-BIEG. 10A, 250V IP44 N/T Z KLAWISZEM PODŚWIETLANYM WYTWÓRCA - LEGRAND SERIA PLEXO 55s
-  WYPUST ZASILANIA TABLICY PODŚWIETLANEJ
-  WYPUST ZASILANIA SZLABANU
-  GNIAZDO 16A, 230V, IP44, P/T, KOMPLET GNIAZDO, RAMKA, PUSZKA, USZCZELKA WYTWÓRCA - LEGRAND
-  GNIAZDO 2x(16A, 230V), P/T, KOMPLET 2xGNIAZDO, WSPÓLNA RAMKA I PUSZKA WYTWÓRCA - LEGRAND
-  GNIAZDO 16A, 230V, IP44, P/T, KOMPLET GNIAZDO, RAMKA, PUSZKA, USZCZELKA WYTWÓRCA - LEGRAND
ZASILANIE GRZEJNIKA ELEKTRYCZNEGO

OZNACZENIA ROZDZIELNIC

- Z22 - ZŁĄCZE KABLOWE
- RG - ROZDZIELNICA GŁÓWNA
- TA-XX - TABLICA ADMINISTRACYJNA
- RP - ROZDZIELNICA ZESTAWU HYDROFOROWEGO
- D1-B - TABLICA DŹWIGU OSOBOWEGO
- D2-A - TABLICA DŹWIGU OSOBOWEGO
- TOS-OB - TABLICA ODBIORÓW SPECJALNYCH
- TSO - TABLICA STEROWANIA OŚWIETLENIEM

Mostostal Warszawa S.A.

Marjusz Gejdel
Kierownik Budowy

"ELAR-SK" Sp. z o.o.
03-932 Warszawa
ul. Katowicka 25/2

PRACOWNIA BUDOWLANE
Nr 688/70
do kierowania robotami instalacji i urządzeń elektrycznych
Jan Skońieczny

Zarząd Transportu Miejskiego
Inspektor Nadzoru Inwestorskiego

Zbigniew Pludra
mgr inż. Piotr Szczepaniec
Bud. St.-45278

nr upr. budowlanych Wa-43/ 00

DOKUMENTACJA
POWYKONAWCZA

Investor / Client


ZARZĄD TRANSPORTU MIEJSKIEGO
ul. Senatorska 37, 00-099 Warszawa

Projektant/Executive Architect



APA Wojciechowski
ul. Domeyki 5
04-146 Warszawa
tel. 610 00 85, fax 610 62 78

Projektant Instalacji/Utilities Designers

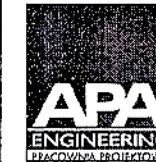

APA ENGINEERING
ul. Domeyki 1
04-146 Warszawa
tel. 879 79 67, fax 879 79 94

Projekt/Project

"PARKUJ & JEDŹ WILANOWSKA"
BUDYNEK PARKINGOWY
W WARSZAWIE, UL. WOŁODYJOWSKIEGO 86

Projektant/Designers

mgr inż. Piotr Szczepaniec | Wa-43/00 | *Piotr*

Opracował / Prepared

mgr inż. Krzysztof Filarski | *Filarski*

Sprawdził / Verified by

mgr inż. Wojciech Grossman | Wa-644/82 | *Grossman*

Temat/Subject


LEGENDA

Data / Date 10.2006

Skala/Scale -

Przeznaczenie/
Purpose WYKONAWCZY

| Numer projektu Project No | Faza Phase | Specjalność Discipline | Numer rysunku Drawing No | Rewizja Revision |
|------------------------------|---------------|---------------------------|-----------------------------|---------------------|
| 1012 | 31 | E | 2000_01 | 02 |

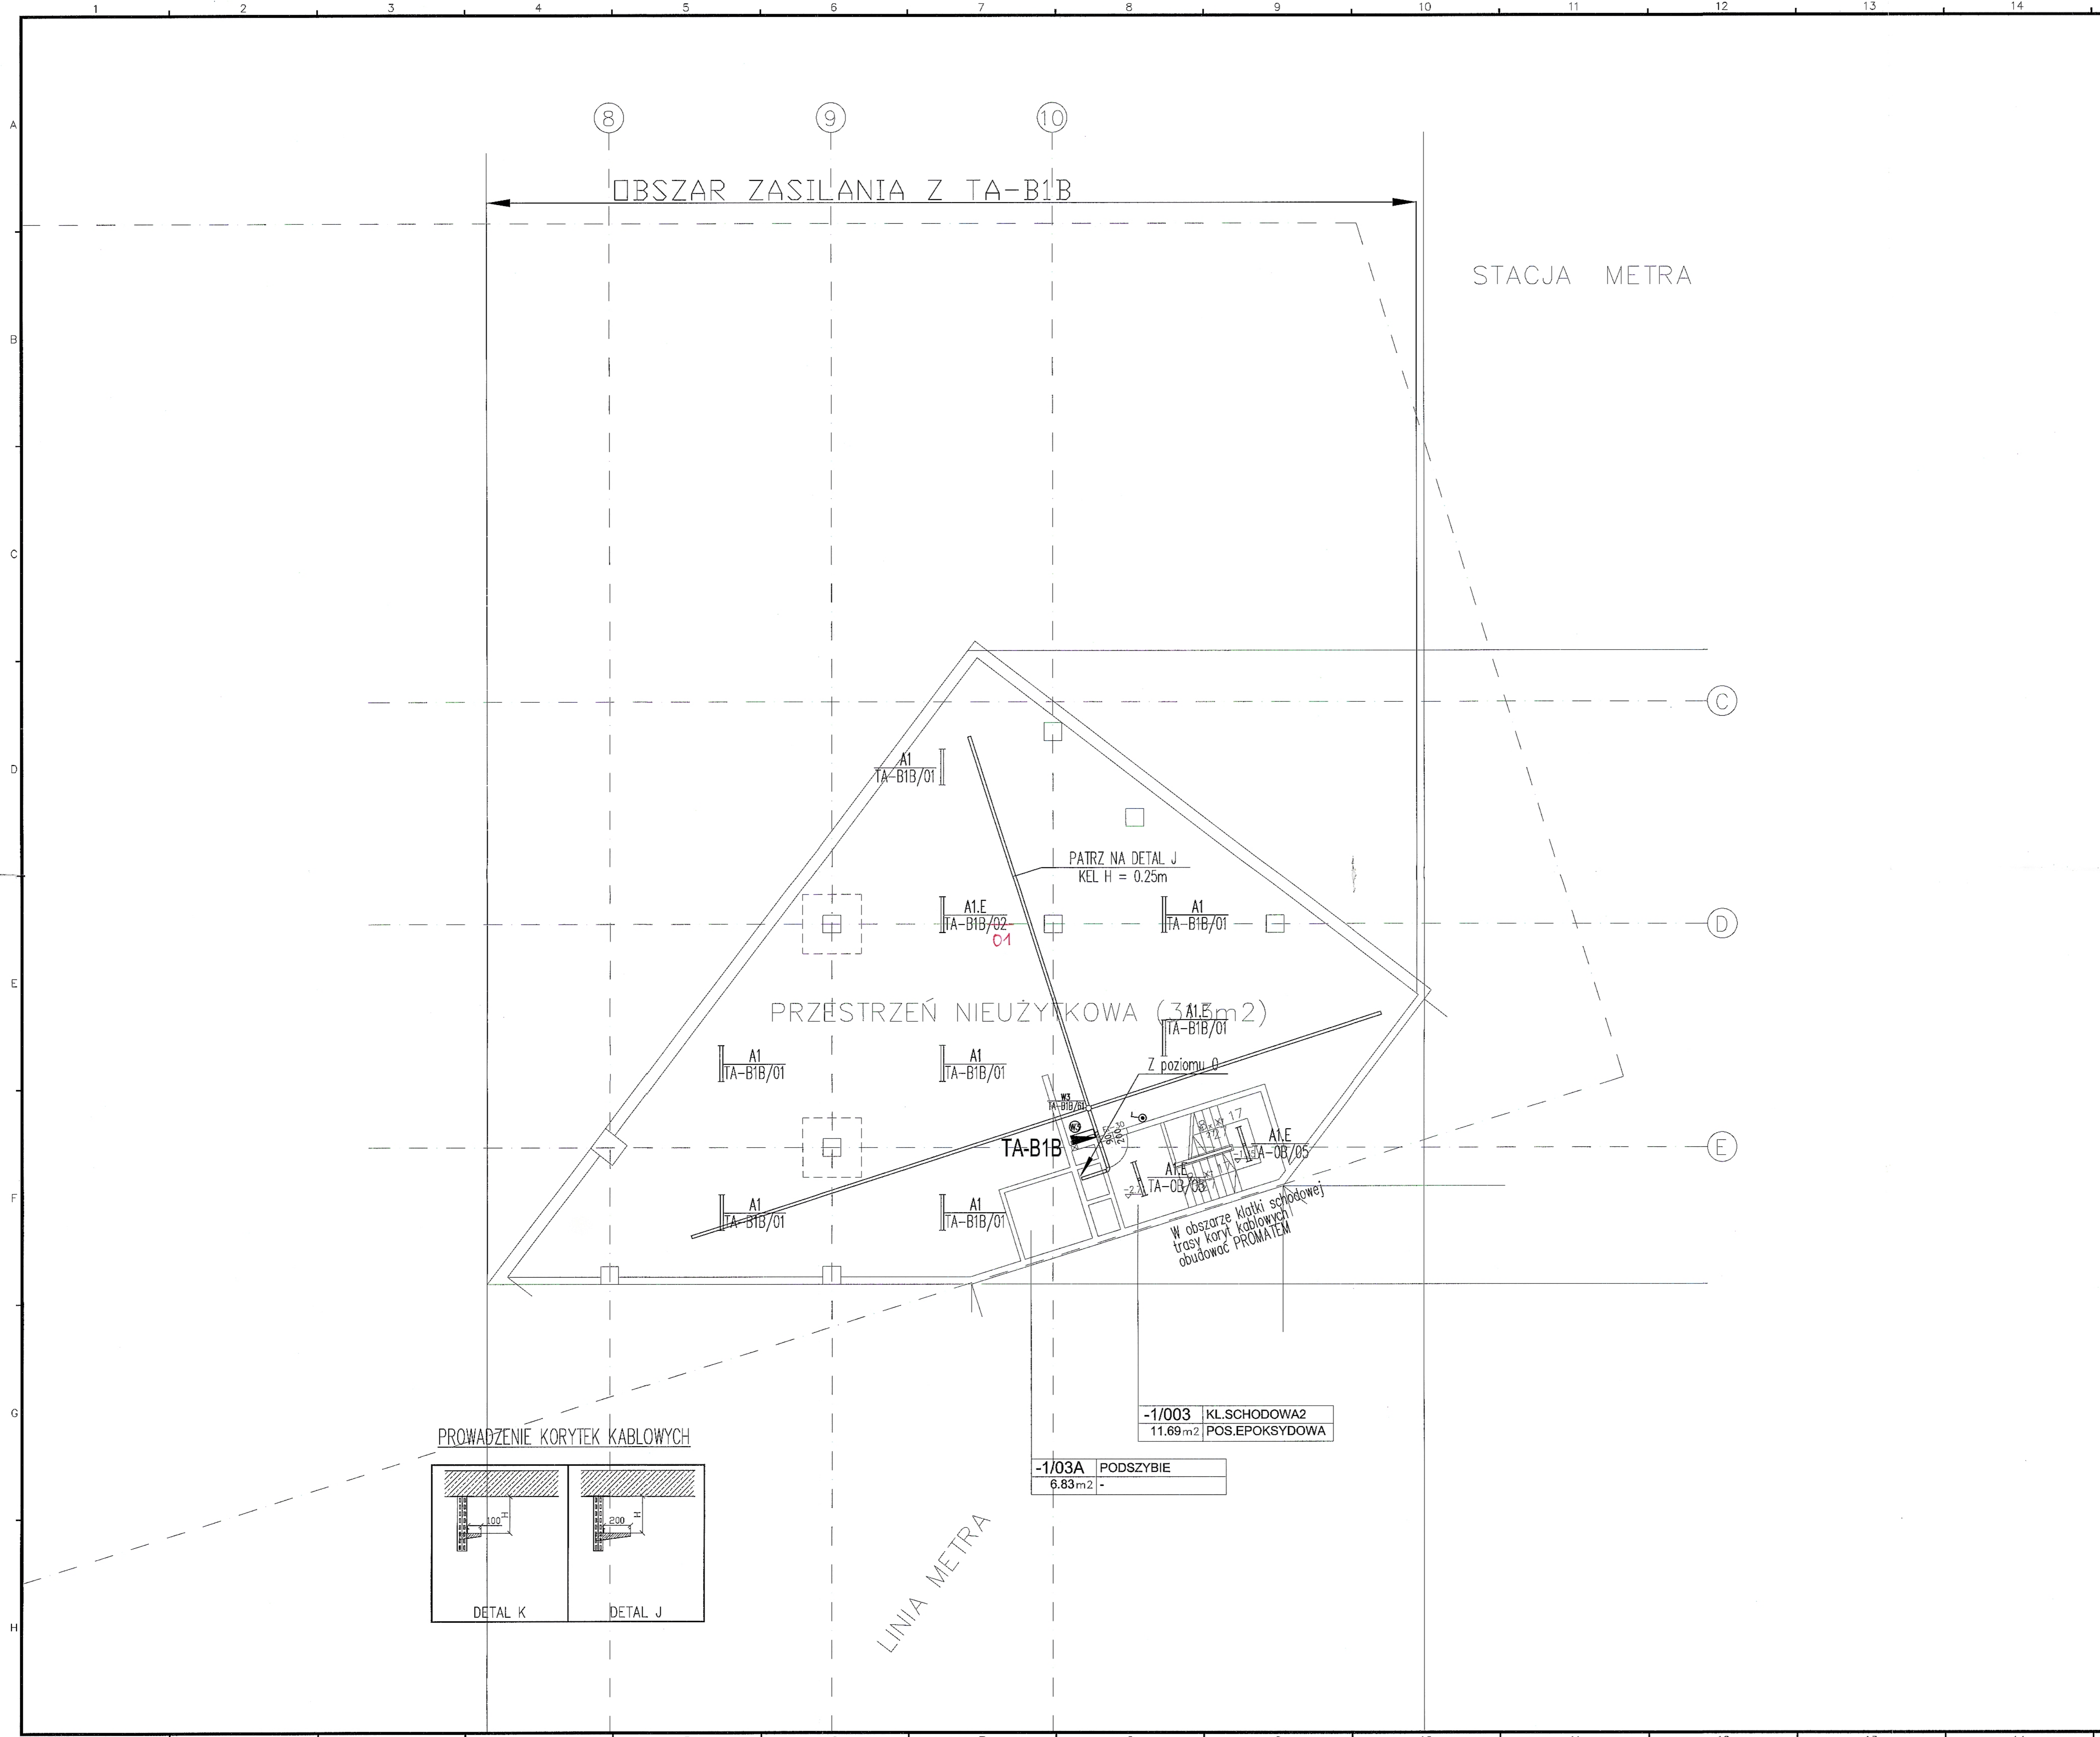

Biuro Projektowe
[Signature]
 Inżynier Budowlany

"ELAP-SK" Sp. z o.o.
 03-932 Warszawa
 ul. Katowicka 25/2
 UPRAWNIENIA BUDOWLANE
 Nr 16870
 do kierowania robotami instalacji
 i nadzoru nad robotami budowlanymi
[Signature]
 Jan Skowronczyk
 Zarząd Transportu Miejskiego
 Inspektor Nadzoru Inżynierskiego
[Signature]
 Zbigniew Piłsudski
 Opr. Bud. 01-45579
 mgr inż. Piotr Szczepaniec
 nr opr. budowlanych Wa-43/ 00
[Signature]

DOKUMENTACJA
 POWYKONAWCZA

Investor / Client
 ZARZĄD TRANSPORTU MIEJSKIEGO
 ul. Senatorska 37, 00-099 Warszawa

Projektant/Executive Architect
APA
 Wojciechowski
 ul. Domeyki 5
 04-146 Warszawa
 tel. 610 00 85, fax 610 62 78

Projektant/Architect
APA
 ENGINEERING
 ul. Domeyki 1
 04-146 Warszawa
 tel. 879 79 67, fax 879 79 94

Projekt/Project
 "PARKUJ & JEDŹ WILANOWSKA"
 BUDYNEK PARKINGOWY
 W WARSZAWIE, UL. WOŁODYJOWSKIEGO 86

Projektant/Designer
 mgr inż. Piotr Szczepaniec | Wa-4300
 Opracował / Prepared
 mgr inż. Krzysztof Filancki

 mgr inż. Wojciech Grossman | Wa-64492

Temat/Subject
 Plan instal. oświetl. sily, koryt kabł. lokalizacji urządzeń.
 Poziom-1

Date / Date
 10.2006
 Scale/Scale
 1:100

| WYKONAWCZY | | | |
|-----------------------------|--------------|----------------------------|--------------------|
| Numer projektu / Project No | Faza / Stage | Numer rysunku / Drawing No | Reakcja / Reaction |
| 1012 | 31 | E | 2001-01 02 |

