RZUT DACHU WIATY TRAMWAJOWEJ "OBIEKT 4"
skala 1:100

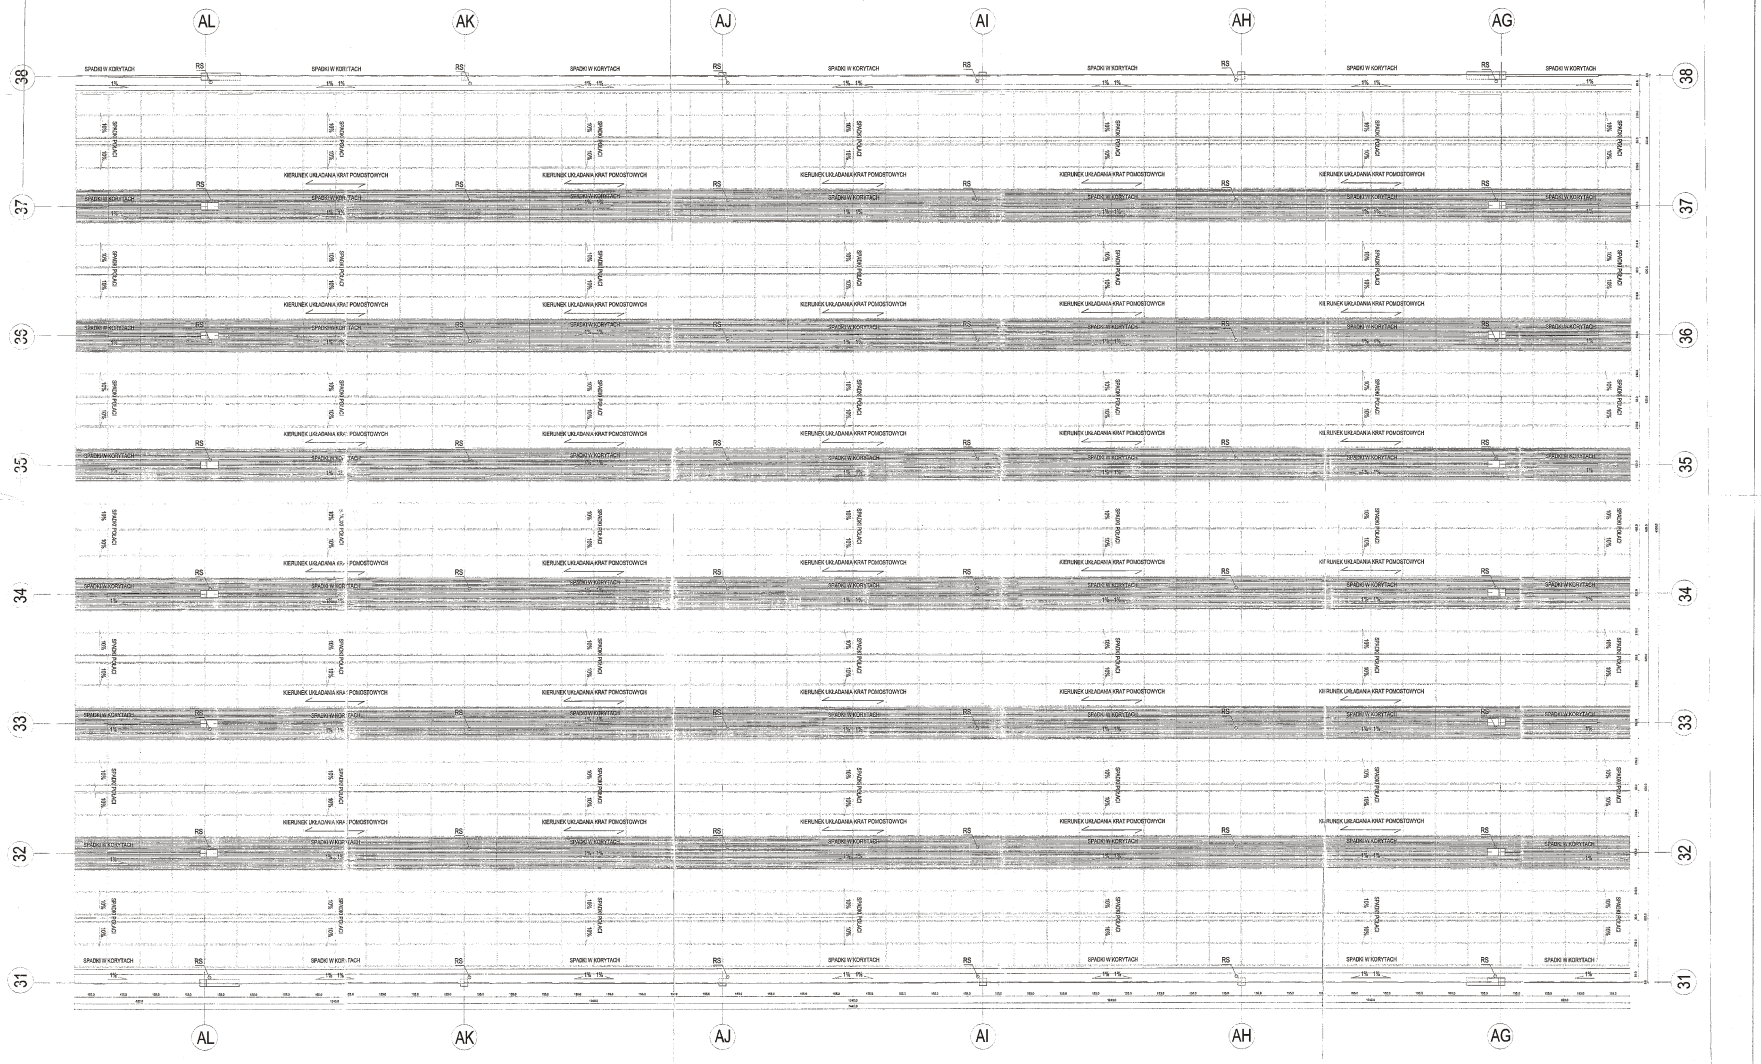

WĘZEŁ KOMUNIKACYJNY "MŁOCINY" W WARSZAWIE
Warszawa, dzielnica Bielany, przy stacji Metra A-23

Obiekty 4,4A,5
PĘTLA TRAMWAJOWA Z ZADASZENIEM I DYSPOZYTORNIĄ RUCHU
PROJEKT WYKONAWCZY

Inwestor
m. st. Warszawa – Pl. Bankowy 3/5, 00-950 Warszawa

Inwestor zastępczy
Metro Warszawskie Sp. z o.o. – ul. Wilczy Dół 5, 02-798 Warszawa

Wykonawca KONSORCJUM
PeBeKa S.A. – PRG METRO Sp. z o.o.

DOKUMENTACJA POWYKONAWCZA

mgr inż. Arkadiusz Głód
Uprawnienia budowlane do projektowania bez ograniczeń w specjalności konstrukcyjno-budowlanej oraz do pełnienia samodzielnych funkcji technicznych w budownictwie nr ewid. 210/IG/04

KIEROWNIK ROBÓT
mgr inż. Arkadiusz Głód
upr. konst-bud nr 210/IG/04

Kierownik Budowy
inż. Paweł Fiwek
upr. bud. nr [illegible]

Opracował	Projektant wiodący	Data
Rewizja		

Biuro autorskie
Biuro Projektów Architektonicznych i Budowlanych AB Sp. z o.o.
00-958 Warszawa, ul. Perace 21

Generalny Projektant
mgr inż. arch. Zdzisław Kostrzewa
upr. proj. BUAB 1/83

Projektant
mgr inż. arch. Andrzej Wodrzejewski upr. proj. BUA # 370/83
mgr inż. arch. Andrzej Sołbut

Opracował
Andrzej Szyszło
mgr inż. arch. Anna Graczyk

Sprawdzający
mgr inż. arch. Renata Gierszewska upr. proj. MA/KK/045/02

TOM II	PROJEKT ARCHITEKTONICZNO-BUDOWLANY
Część 4.1	ARCHITEKTURA
Tytuł rysunku	Wiata tramwajowa "OBIEKT 4"-rzut dachu
Data 28-03-2007	Nr rysunku WKM-PW-A-2.4.1-02
Skala 1:100	Rewizja –